



ÉSZAK-NYUGATI HOMLOKZAT 1:100

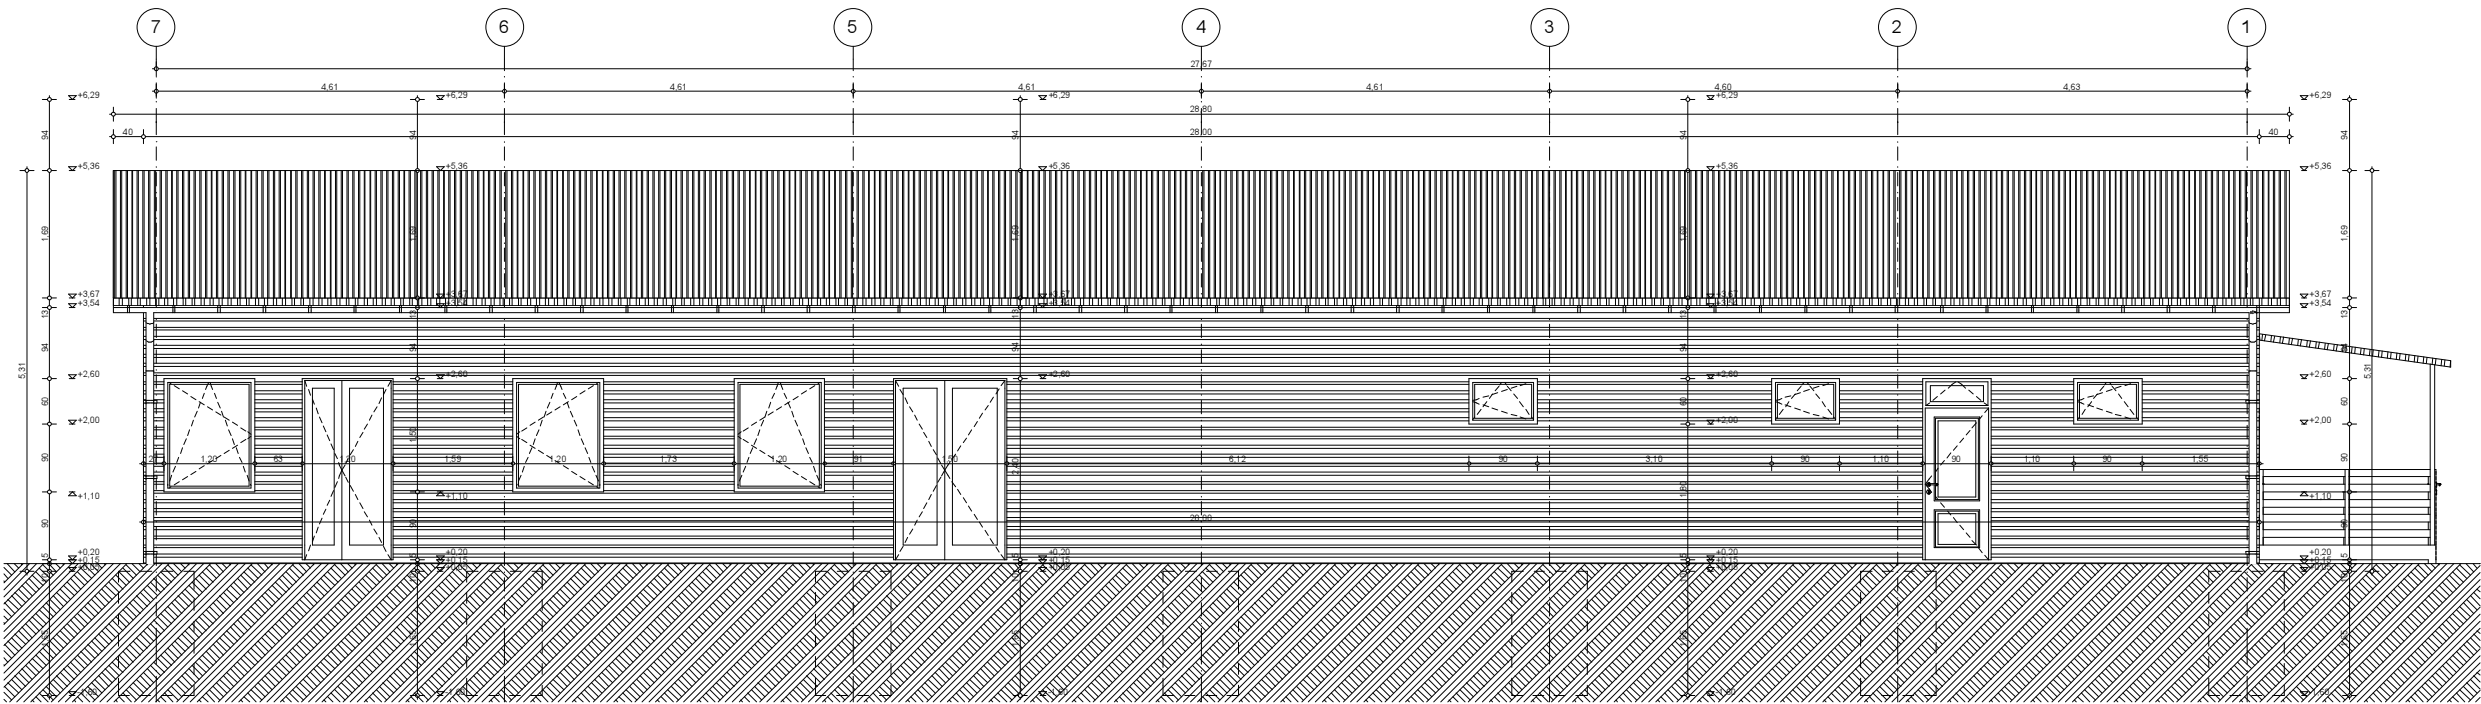

ÉSZAK KELETI HOMLOKZAT 1:100

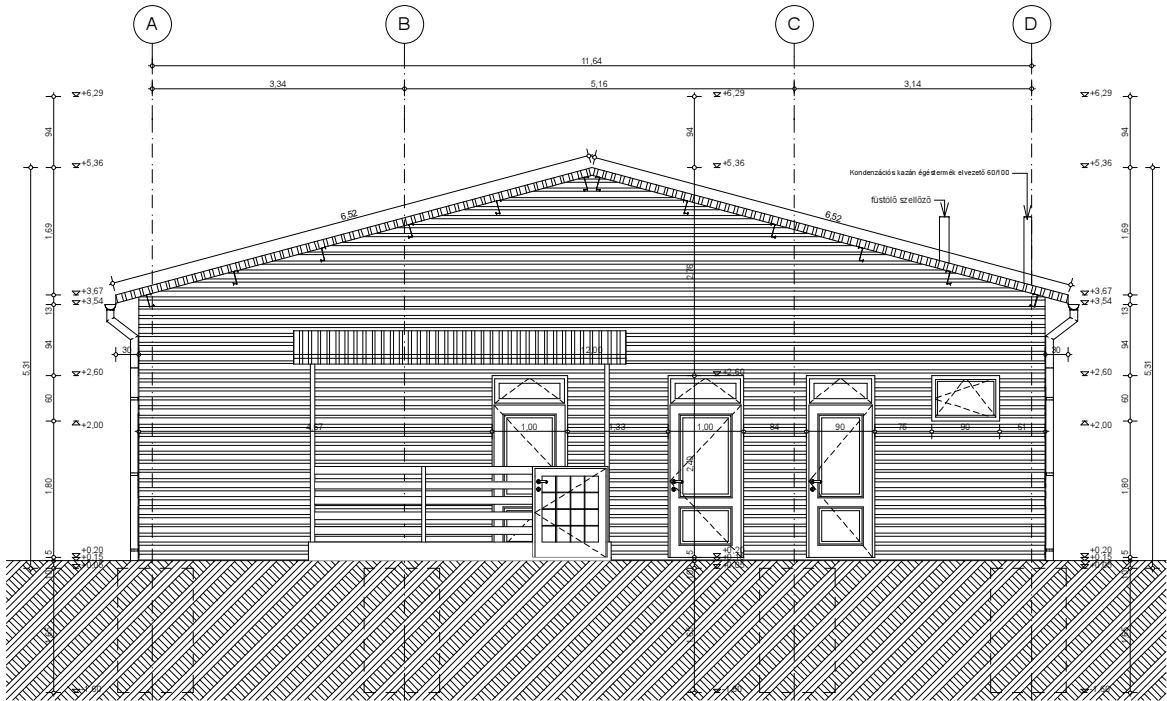

MEGBÍZÓ: Hajdúhadház Városi Önkormányzat 4242 Hajdúhadház, Bocskai tér 1.  
ÉPÍTÉS HELYE: 4242 Hajdúhadház Dr. Földi János utca 13914/85.  
Kiskapitászú vágóhíd megvalósulási terve

MEGVALÓSULÁSI TERV  
HOMLOKZATOK

DOROG-MŰHELY KFT.	
4087 HAJDÚDOROG, SBAU. 7. TEL.: 06-20-9-704-322 e-mail: dorogmuhely@gmail.com	
TERVEZŐ:	Vágner Attila építésmérnök É 15-0354
M 1:100	É-4. DÁTUM: 2018.09.24.